


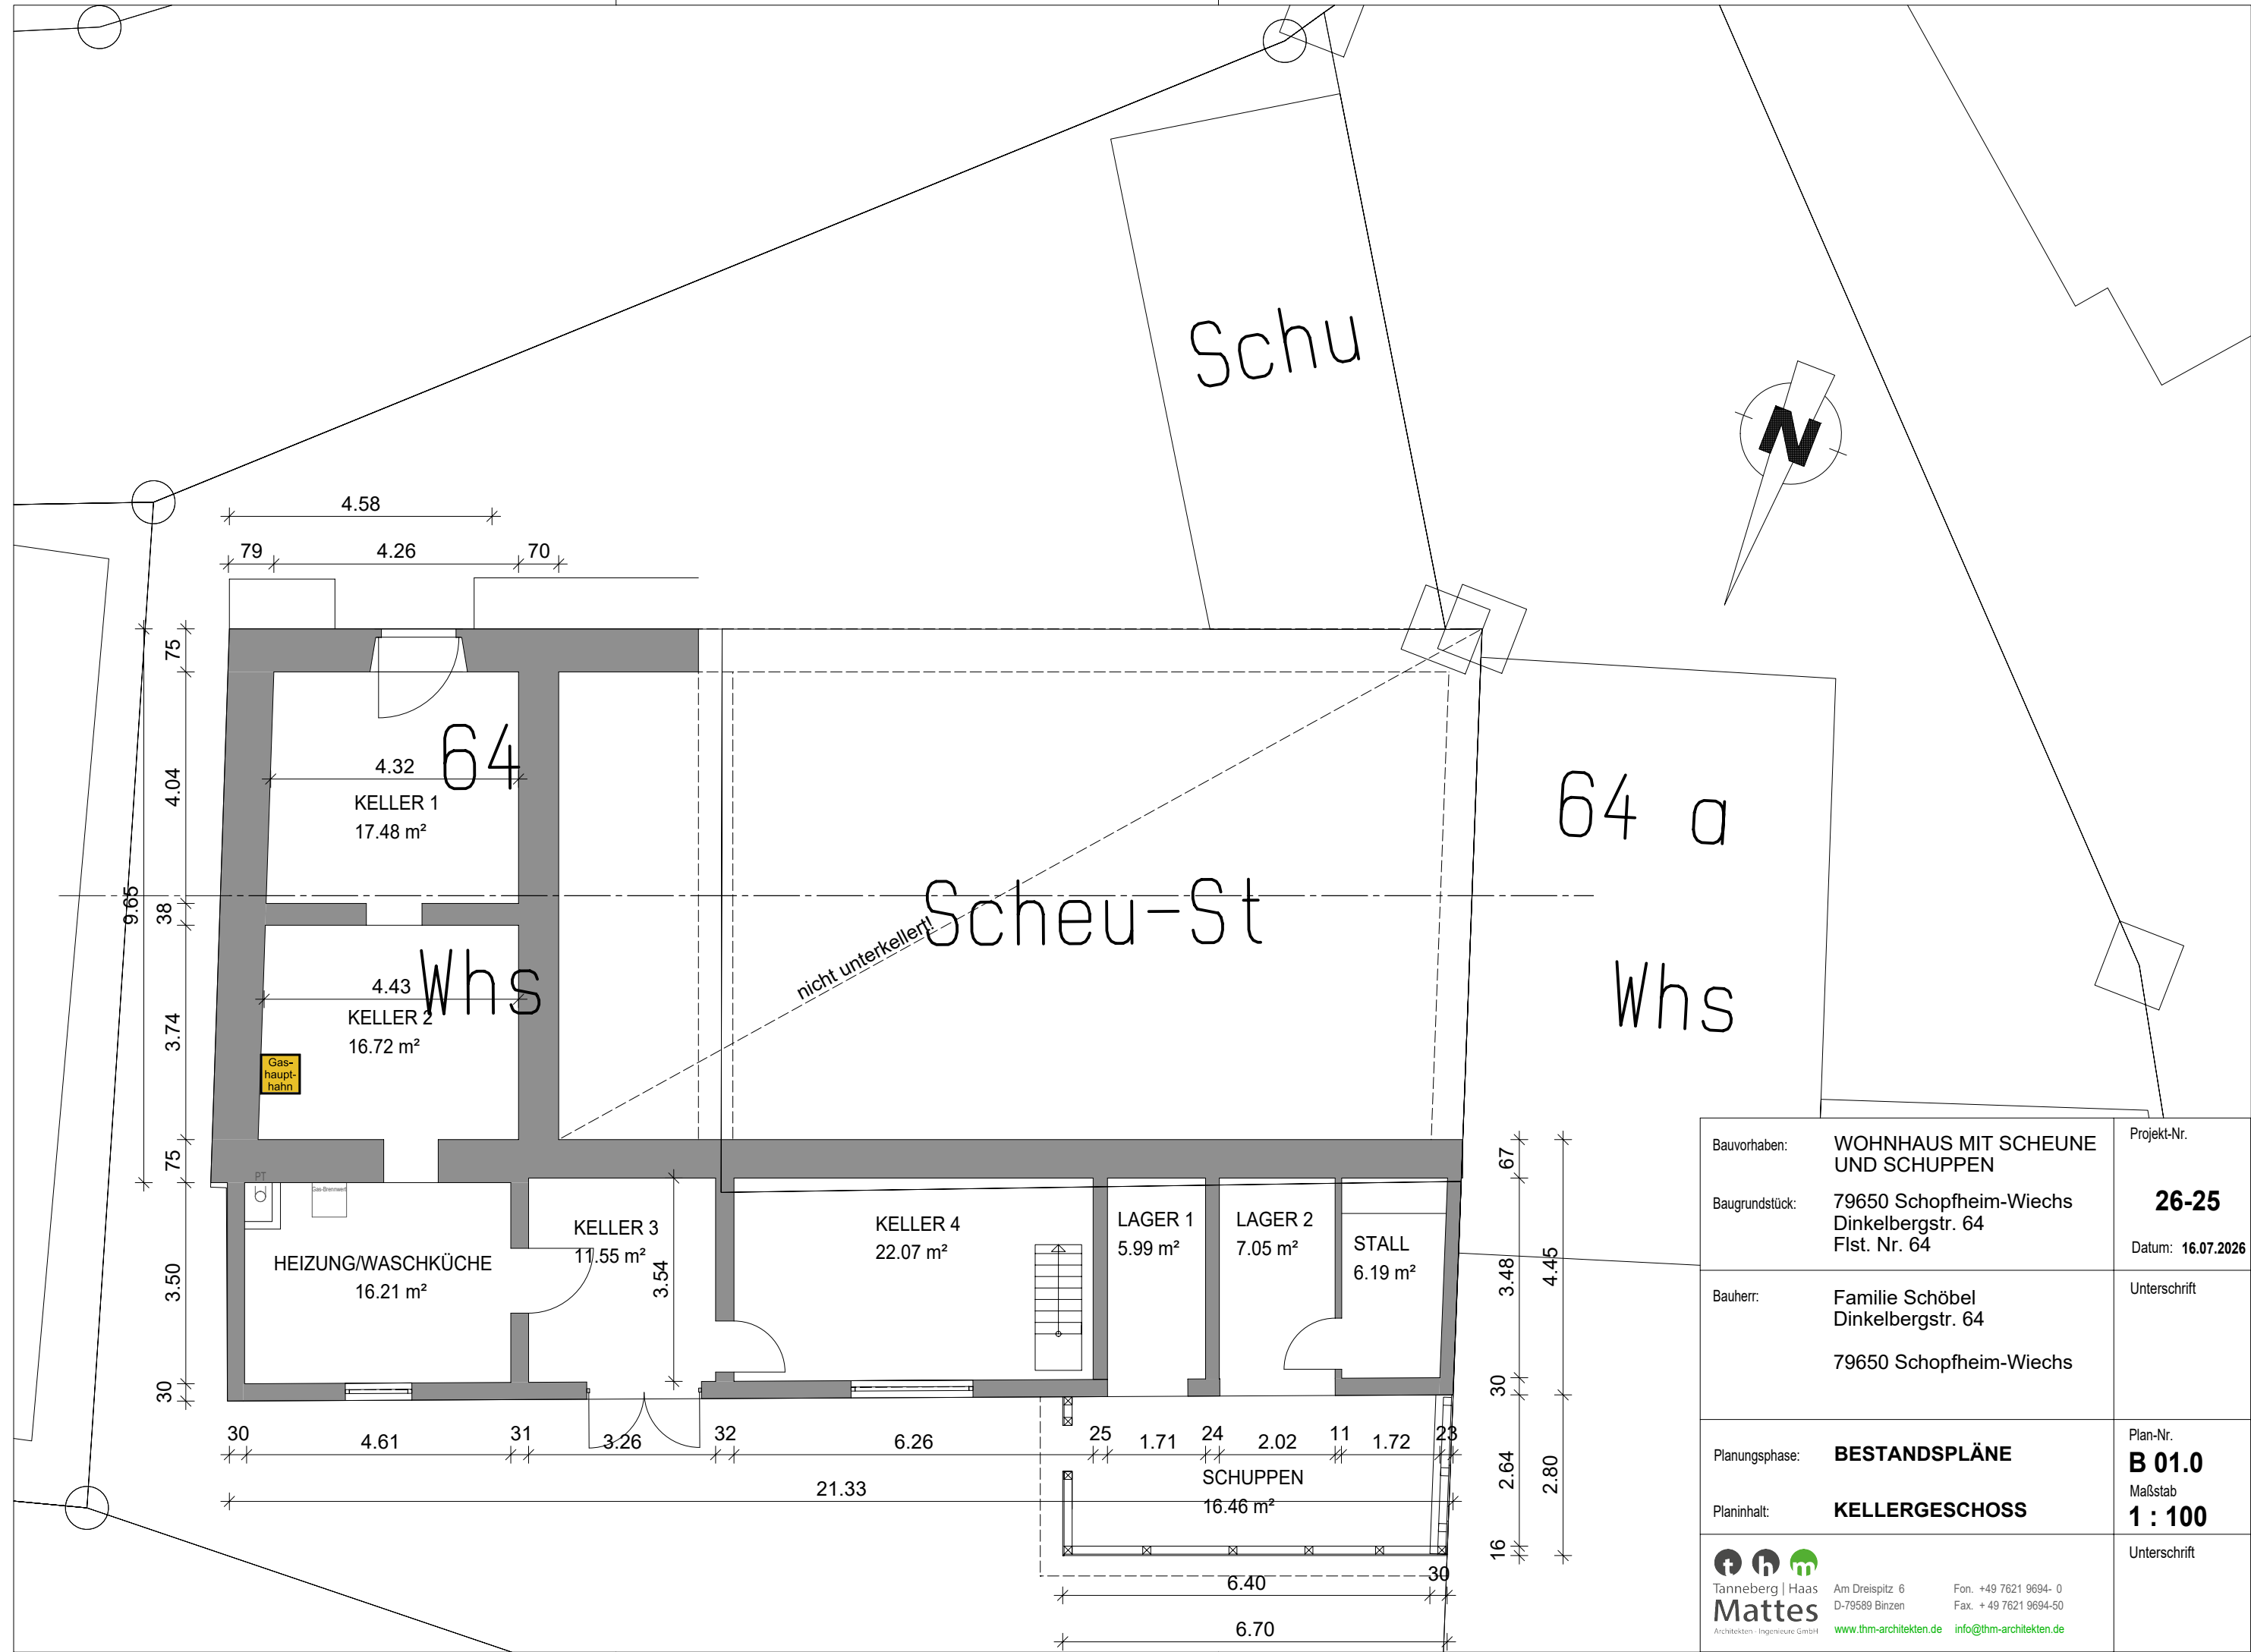

Bauvorhaben:	WOHNHAUS MIT SCHEUNE UND SCHUPPEN	Projekt-Nr.
Baugrundstück:	79650 Schopfheim-Wiechs Dinkelbergstr. 64 Flst. Nr. 64	26-25
Bauherr:	Familie Schöbel Dinkelbergstr. 64 79650 Schopfheim-Wiechs	Datum: 16.07.2026
Planungsphase:	BESTANDSPLÄNE	Unterschrift
Planinhalt:	KELLERGESCHOSS	Plan-Nr. B 01.0 Maßstab 1 : 100
 Tanneberg Haas Mattes Architekten - Ingenieure GmbH Am Dreispitz 6 D-79589 Binzen Fon. +49 7621 9694-0 Fax. +49 7621 9694-50 www.thm-architekten.de info@thm-architekten.de		Unterschrift